


Stadt Bottrop  
Bauaufsichtsamt 63

Diese Anlage gehört zur Bescheinigung  
vom 2.6. Feb. 97. Nr. 1099/96  
des § 7 Abs. 4 Nr. 2 / § 32 Abs. 2 Nr. 2 des  
Wohnungseigentumsgesetzes vom 15. März 1951  
(BGBL. S. 914)

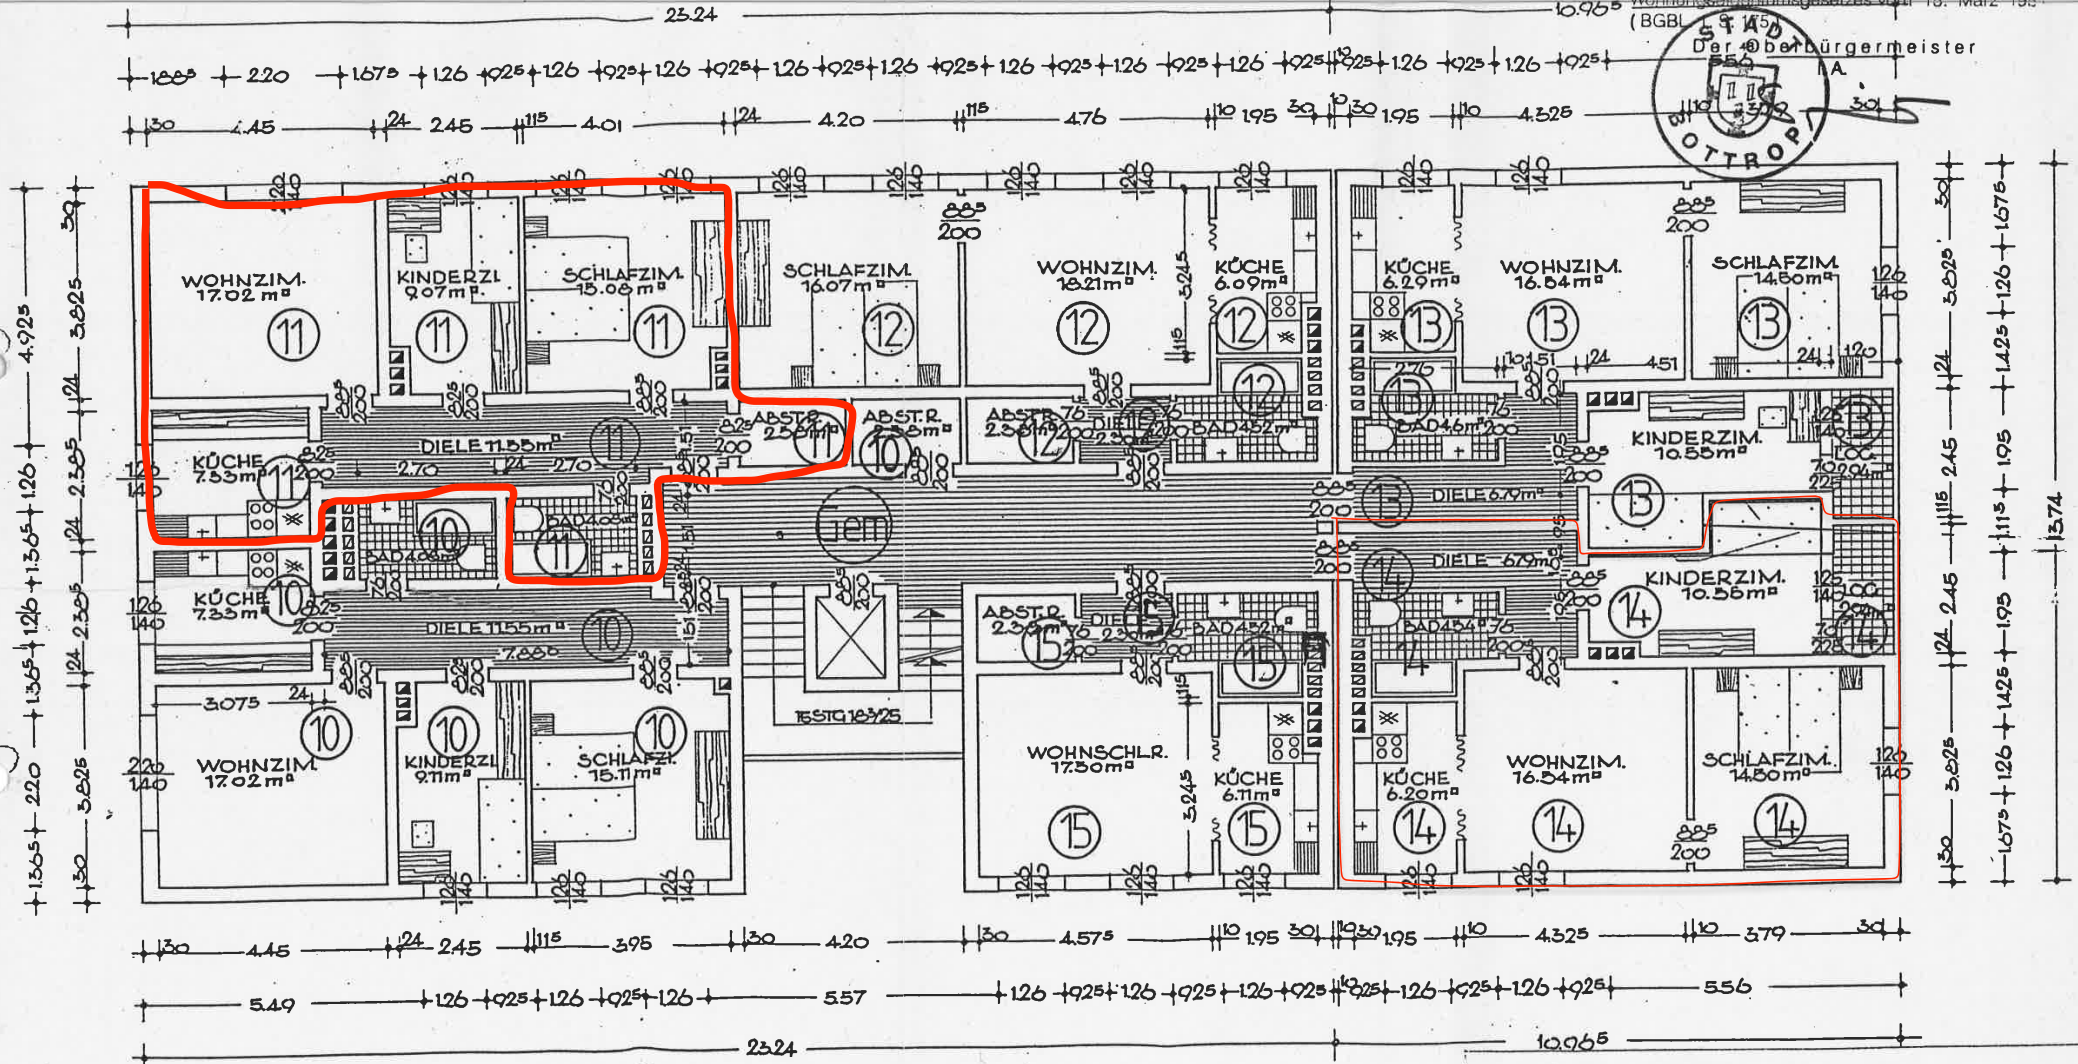

2. OBERGESCHOSS

BESTANDSPLAN VOM  
WOHN- U. GESCHÄFTSHAUS  
IN BOTTROP, SCHÜTZENSTR. 17  
UND PETERSTRASSE 38

BOTTROP IM APRIL 1996 BL.-NR. ⑤