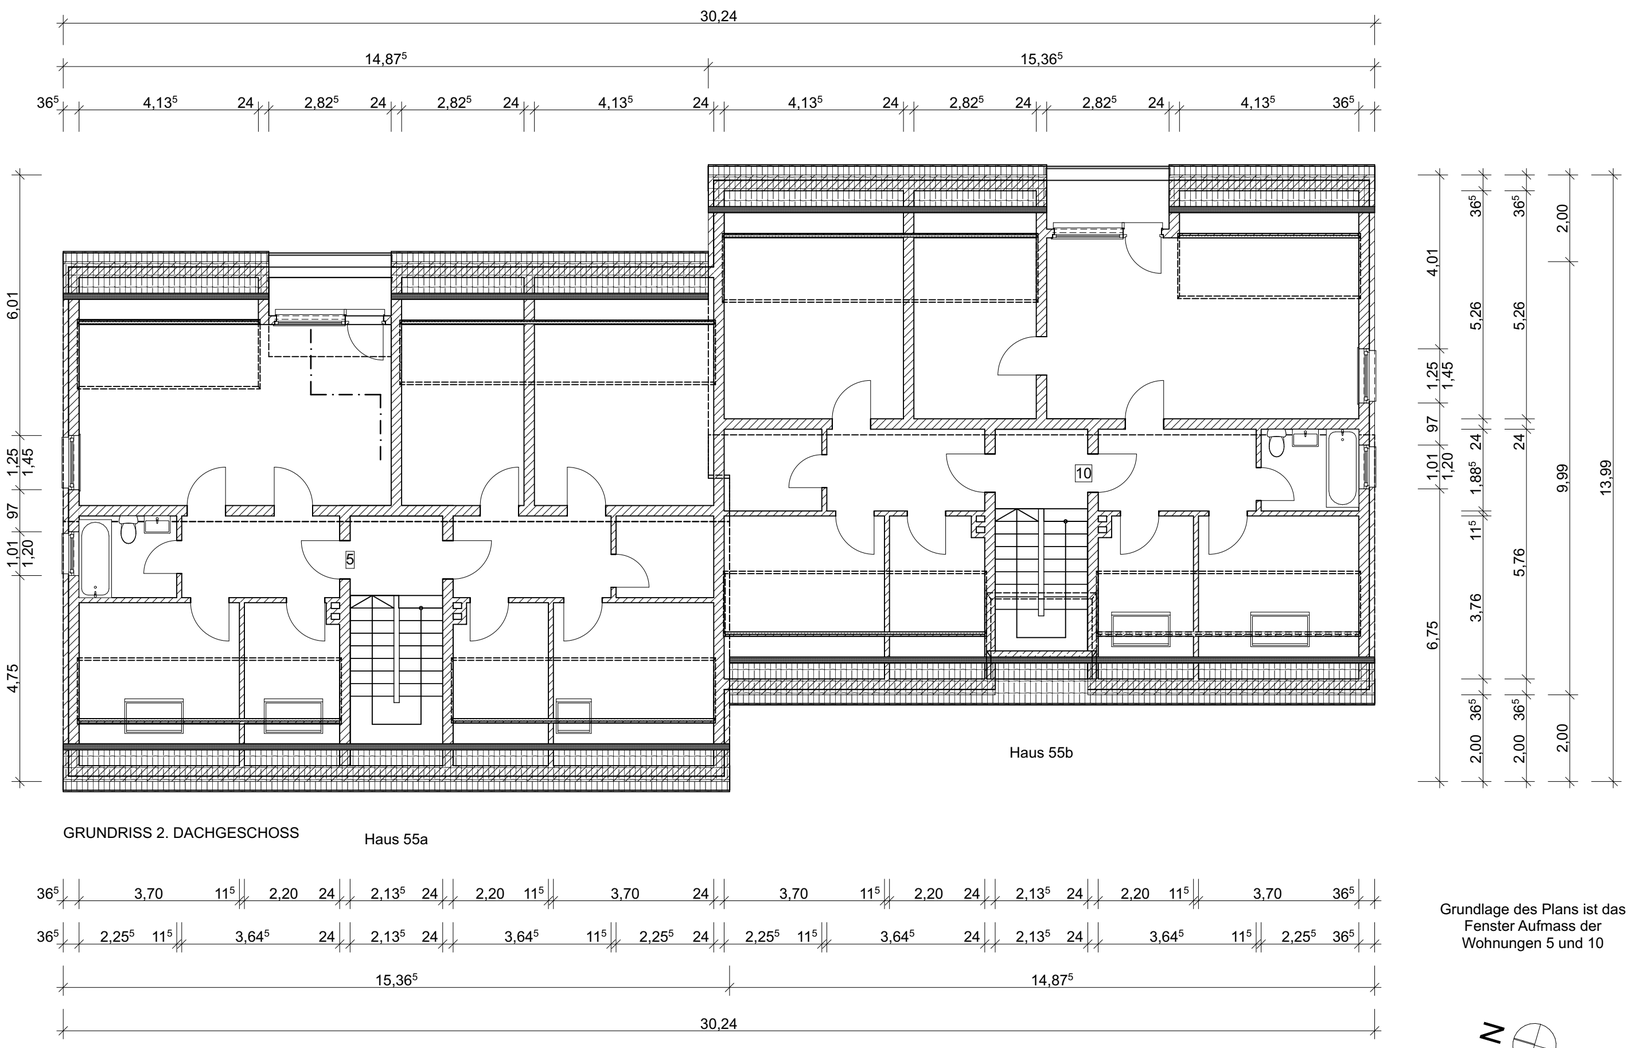

GRUNDRISS 2. DACHGESCHOSS

Grundlage des Plans ist das Fenster Aufmass der Wohnungen 5 und 10

LEGENDE

- Neubau
- Abbruch / Rückbau
- Bestand
- Eingang / Einfahrt
- Grundstücksgrenze
- H: 4,5 Abstandsfläche
- Terrassen
- Parkplätze
- Gehwege
- Fahrbahn
- M Müllschränke
- FW Feuerwehr Aufstellfläche

LAGEPLAN

Hinweis zur Plangrundlage:
Diese Pläne wurden nicht nach örtlichem Aufmaß erstellt.
Grundlage der Pläne sind die Planunterlagen von März 2015, Dezember 2016, sowie Januar 2017.
Diese sind in Teilen unvermaßt.

URHEBERSCHAFTSHINWEIS:
Diese Zeichnung bzw. ihr Inhalt ist geistiges Eigentum des Architekten und unterliegt dem Urheberrecht.
Sie dient nur dem im Plankopf genannten Zweck. Eine weitergehende Verwertung, Nutzung, Vervielfältigung, sowie eine Überlassung bzw. Übermittlung an Dritte bedarf der vorherigen schriftlichen Zustimmung des Architekten.

BAUHERR
WEG Rodigallee/ Schimmelmannstraße

c/o Riekhof Immobilien Gmbh
Emilienstraße 78
20259 Hamburg

ARCHITEKT
ARCHITEKTURBÜRO THOMAS WALTER

Geschwister-Scholl-Straße 9,
20251 Hamburg
www.architekturbuero-thomaswalter.de

PLAN
Rodigallee 55 a, b - Block 1
Grundriss Dachgeschoss

PLANNUMMER
ROD_B1_BP_100_GR_03

MAßSTAB	DATUM	GEZ
1:100	28.06.2024	CR

PLANUNGSSTAND	PLANGRÖSSE
Bestandsplan	594 x 420, A2

IND.	DAT.	ÄNDERUNG
00		

Rodigallee 55 a-f / Schimmelmannstraße 62 - 66

Dateiname: ROD_BE_2406.pln

Pfad: /Volumes/Projekte/ROD55-Rodigallee/CAD/ArchiCAD/Entwurfsplanung/ROD_BE_2406.pln